NO	DESCRIPTION	MAT'L	Q'TY	SIZE	REMARKS
5-6	SIDE ROASTER(A)	고크롬강	9		
5-7	SIDE ROASTER(B)	고크롬강	9		
6-6	SIDE ROASTER(A)	고크롬강	6		
6-7	SIDE ROASTER(B)	고크롬강	6		

5-6 6-6 5-7 6-7 (대칭제작할 것.)

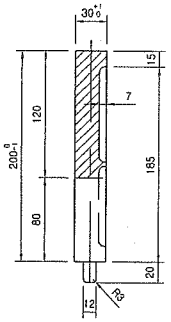

SECTION OF "A"-"A"

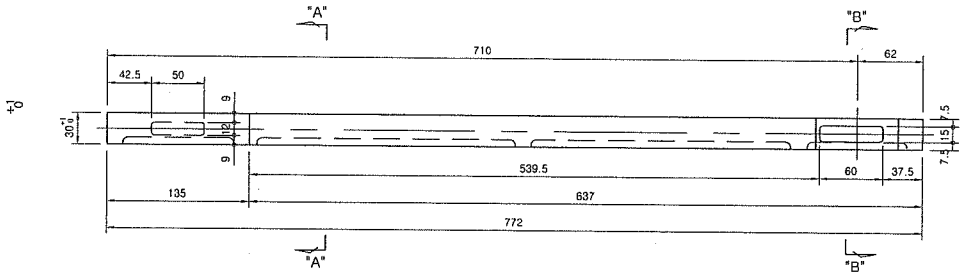

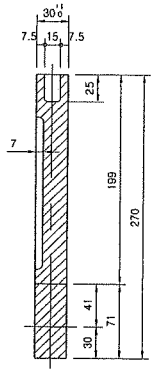

SECTION OF "B"-"B"

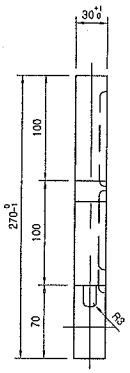

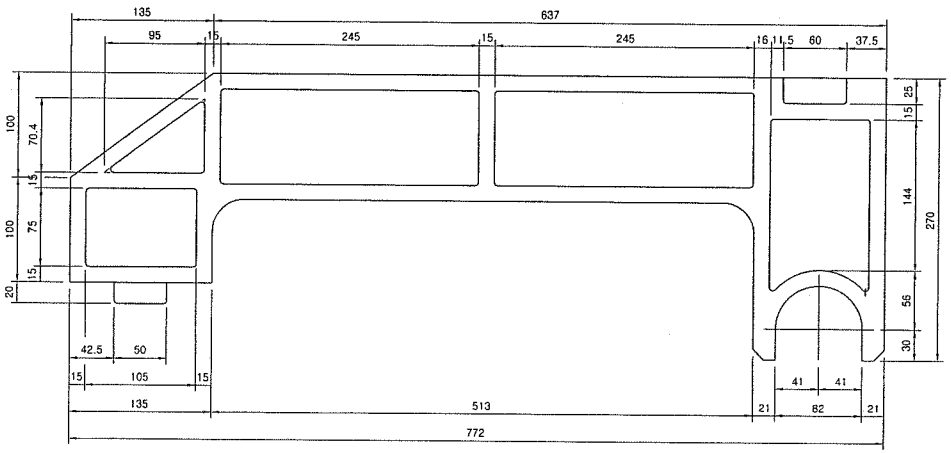

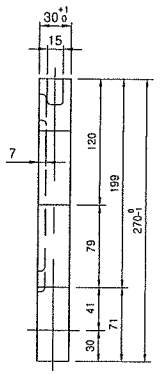

NOTE

1. 일반 주물공차 : 주강품 B급으로 할것.
2. 일반 주물 라운드 : R3 으로 할것.
3. 경도 HS30~38
4. 조립전에 맞추어 Grinding 작업 할것.

REV.	DATE	DESCRIPTION OF REVISION	DRAWN	DESIGNED	CHECKED	APPROVED
△						
A	2010.12.	AS BUILT	KWON.H.M	PYUN.T.B	LEE.J.G	HWANG.I.G

공 사 명: 속초시 환경에너지사업소 건설사업

발 주 자: SOKCHO 속 초 시

설계 및 시공자: Hansol 한솔이엠이주식회사 / 진도종합건설(주) / DAEWOO (주)대우엔지니어링 / MANSUN (주)만훈

감리자: DOHWA 도화종합기술공사 / 동남 이엔씨(주)

제작사: SP (주)삼 평

도면명: SIDE ROASTER(A), (B)

SCALE	1:5	DWG. NO.	SC-M-001A-2003	REV.
UNIT	IZI			A

A3(420x297M/M)